SIZE:A3+0=0.25A1

材　料　表

编号	规　格	长度(mm)	数量	重量(kg)		备注
				一件	小计	
1	L63X6	1550	1	8.866	8.866	热浸镀锌
2	L63X6	50	2	0.286	0.572	电焊后涂防锈漆
Q235合计(kg)		9.5				

螺　栓　材　料　表

名称	规格	符号	数量	重量(kg)		备注
				一件	小计	
螺栓	M16X35	◕	2	0.121	0.242	
合计(kg)		0.25				

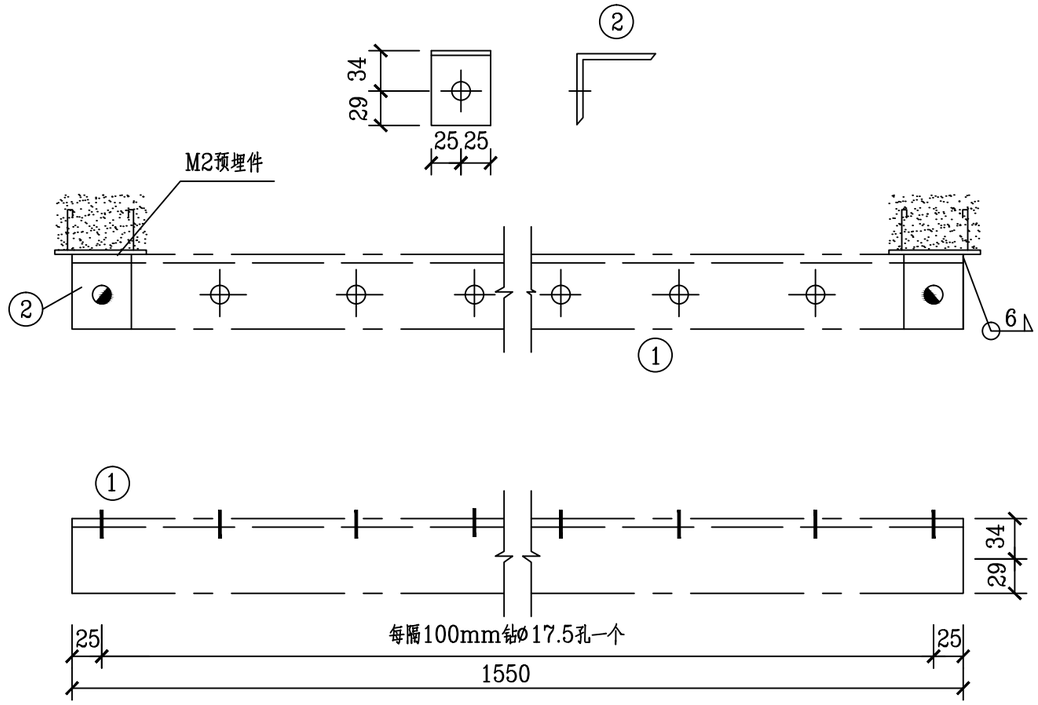

电缆吊架安装图

南宁市全宇电力设计有限责任公司			110kV甘村站T接长坡～田心110kV线路 工程	结构 部分	
				竣工图 设计	
批准		校核		电缆吊架制作安装图	
审查	李昌洁	设计			
日期	年月日	比例		图号	S092IZ-T0301-05