版权所有 复制必究

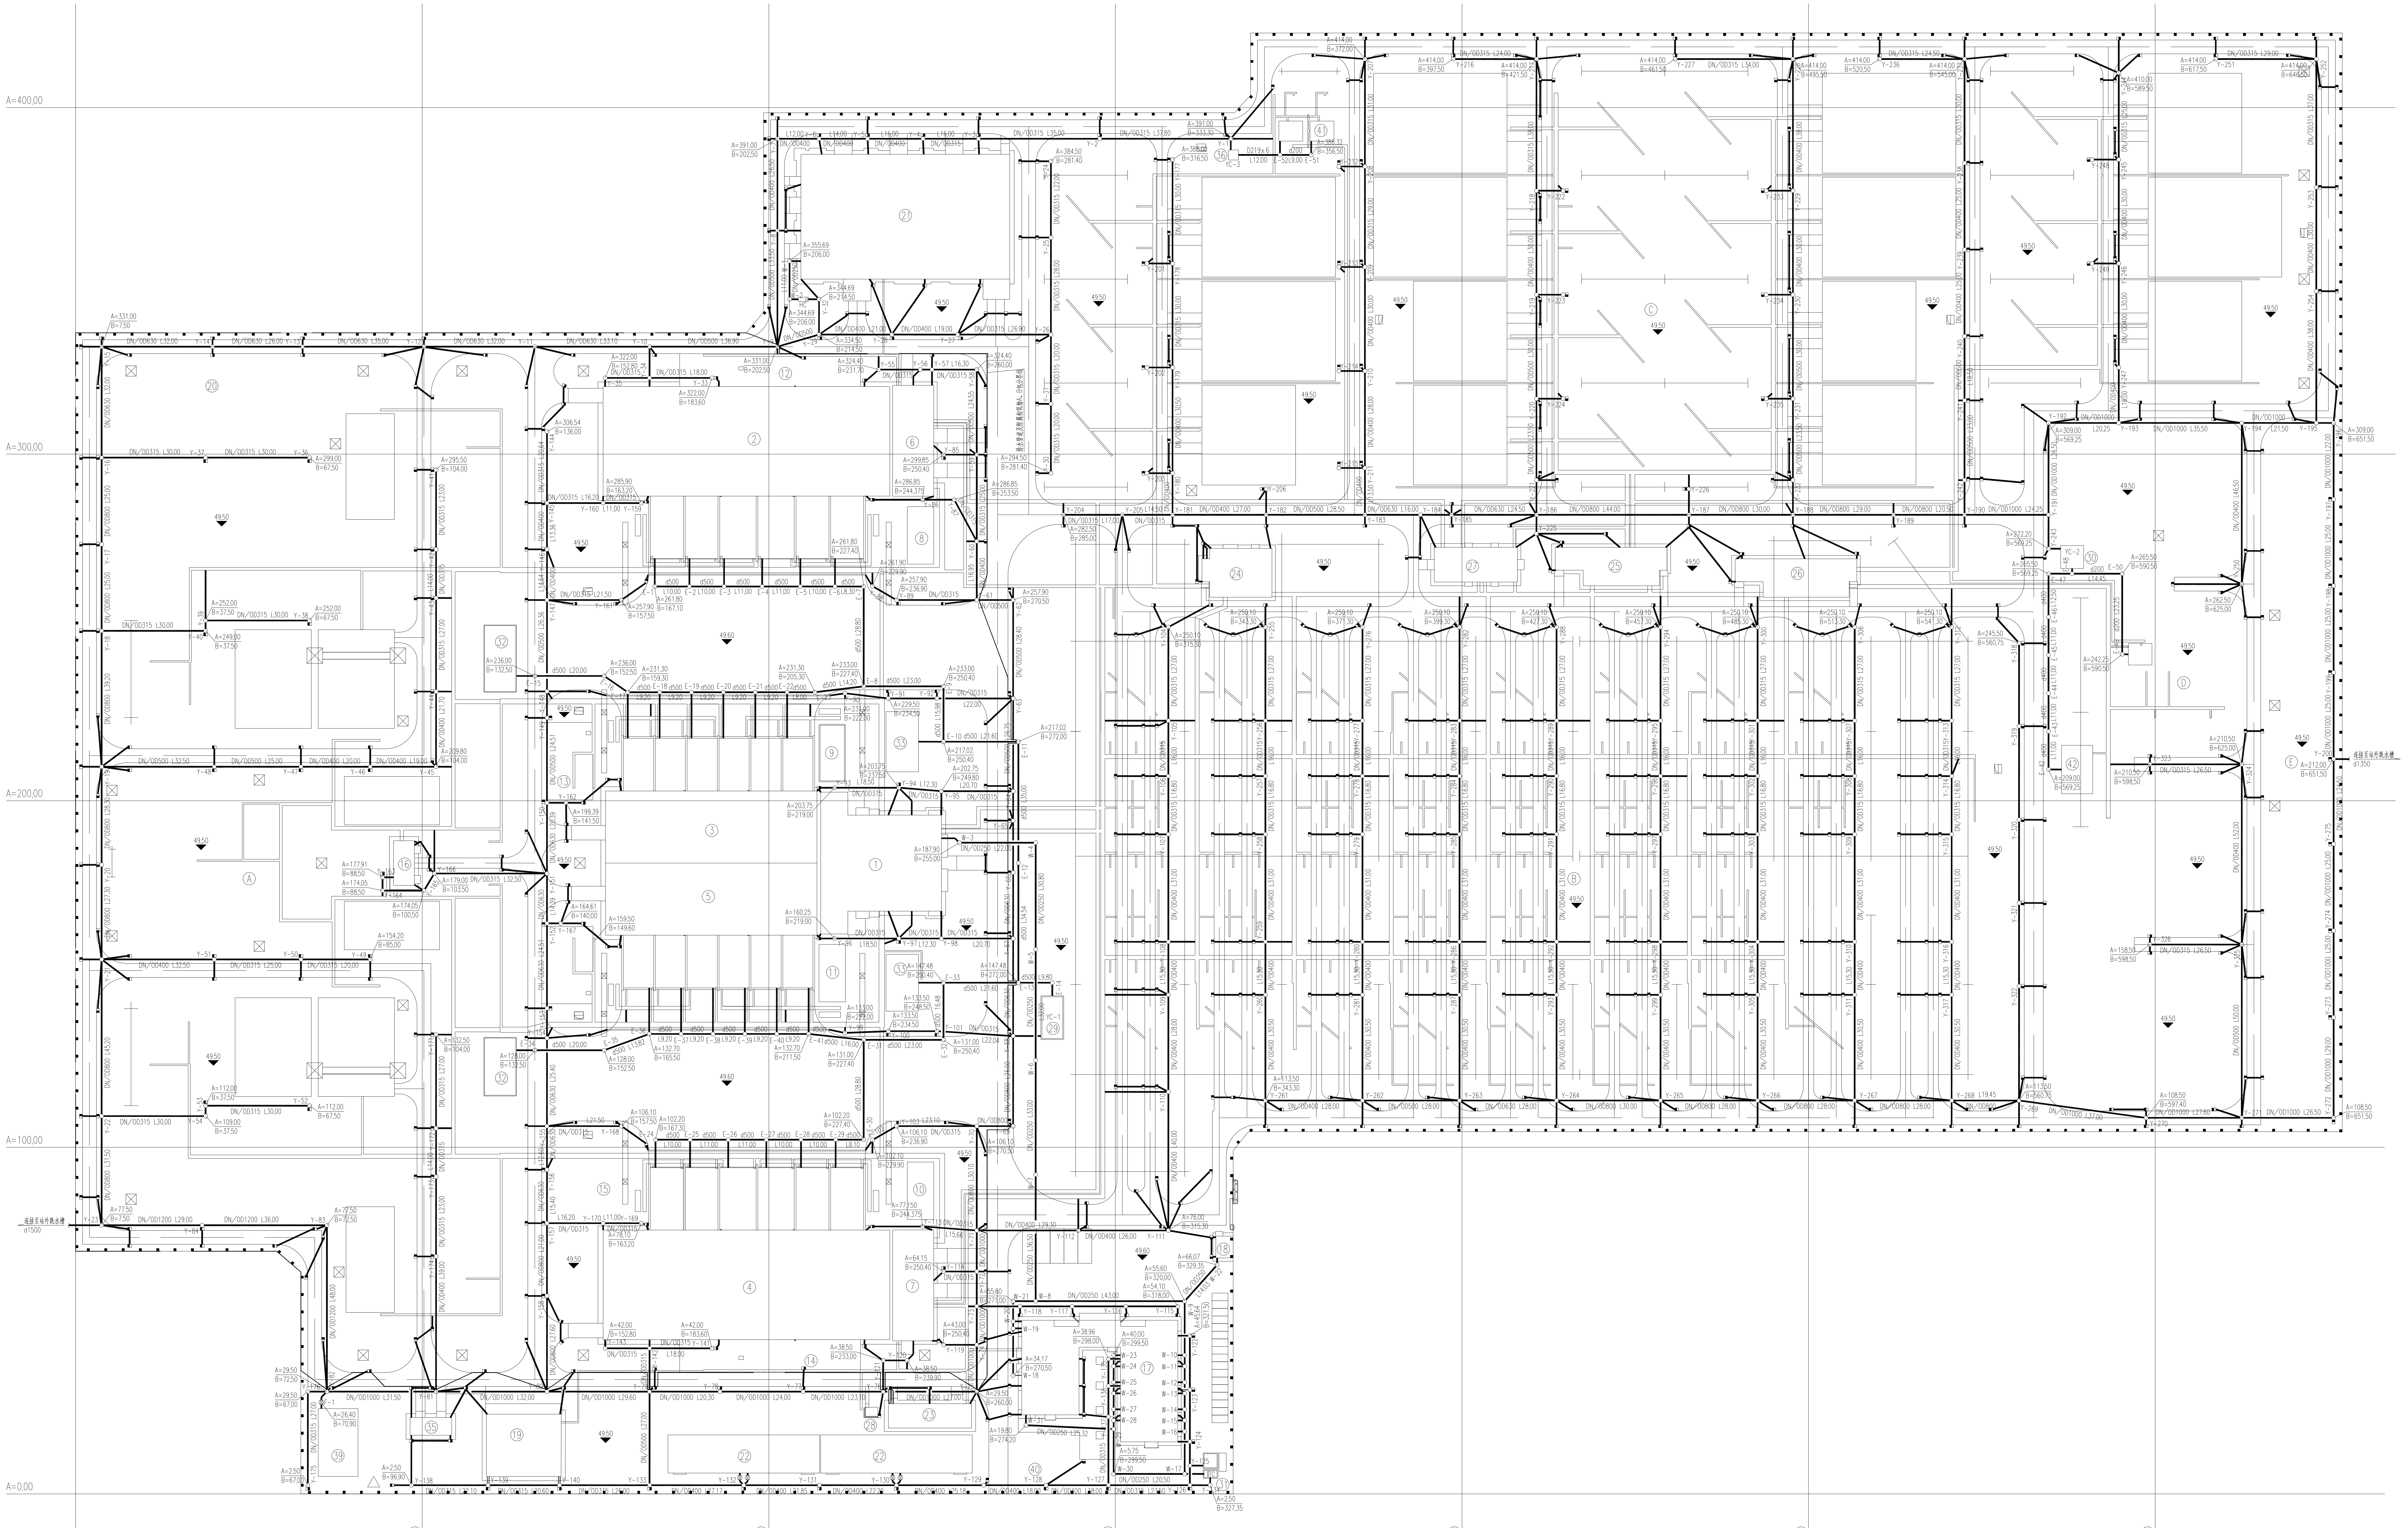
A=400.00
A=300.00
A=200.00
A=100.00
A=0.00
B=0.00
B=100.00
B=200.00
B=300.00
B=400.00
B=500.00
B=600.00
连接至站外跌水槽
d1350
A=212.00
B=651.50
Y-200
连接至站外跌水槽
d1500
A=77.50
B=7.50
Y-23
A=2.50
B=327.35
Y-134

站区室外排水管道平面图 1:600

建(构)筑物一览表

编号	建(构)筑物名称	备注	编号	建(构)筑物名称	备注
Ⓐ	±800KV直流配电装置		⑳	露天备品备件库	
Ⓑ	500KV交流配电装置		㉑	备品备件库	
Ⓒ	500kV ACF场地		㉒	生产消防水池	
Ⓓ	交流主变及35kV交流配电装置		㉓	综合水泵房及给水机组	
Ⓔ	220KV交流配电装置		㉔	500kV交流 #1继电器小室	
①	主控楼		㉕	500kV交流 #2继电器小室	
②	极1高端阀厅		㉖	500kV交流 #3继电器小室	
③	极1低端阀厅		㉗	交流场10kV及380V配电室	
④	极2高端阀厅		㉘	生活给水机组	
⑤	极2低端阀厅		㉙	换流变事故油池	
⑥	极1辅控楼		㉚	自耦变事故油池	
⑦	极2辅控楼		㉛	生活污水处理设施	
⑧	极1高端阀厅阀冷塔		㉜	备用高端换流变	
⑨	极1低端阀厅阀冷塔		㉝	备用低端换流变	
⑩	极2高端阀厅阀冷塔		㉞	消防小室	
⑪	极2低端阀厅阀冷塔		㉟	专用品仓库	
⑫	极1高端阀厅空调		㊱	站用变事故油池	
⑬	极1低端阀厅空调		㊲	主变及35kV继电器小室	预留扩建
⑭	极2高端阀厅空调		㊳	220kV继电器小室	预留扩建
⑮	极2低端阀厅空调		㊴	油罐区	
⑯	直流场配电继电器室		㊵	篮球场	
⑰	综合楼		㊶	110kV站用变	
⑱	警传室		㊷	500kV站用变	
⑲	车库				

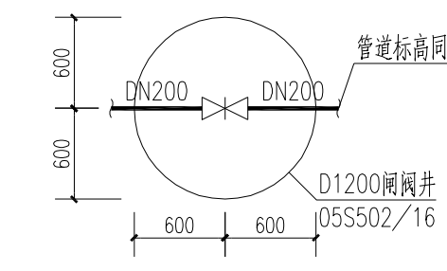
600
600
600
600
DN200
DN200
管道标高同油罐区排出管
D1200闸阀井
05S502/16

F-1阀门井 1:50

化粪池一览表

序号	编号	型号	标准图号
1	HC	Z1-2S	02S701/20

说明：本图A、B包分界线仅供参考，实际范围以合同为准。

中国能源建设集团广东省电力设计研究院 GUANGDONG ELECTRIC POWER DESIGN INSTITUTE OF CHINA ENERGY ENGINEERING GROUP				±800kV江门换流站 工程	竣工图 设计阶段
批准	范绍有	范绍有	设计	陈 哲	陈哲
审核			制图		站区室外排水管道平面图
			比例	1:600	图 号 B5201Z-S0402-02
校核	徐中亚	徐中亚	日期	2014-09	条形码 *3225CP2H* 版本 A